Comune di FORLI'

Area Servizi al Territorio
Servizio Sviluppo Economico

Unità Mercati

contenuto

ALLEGATO S_compattamento

Fiera delle Domeniche di Natale_PROGETTO

tavola

S.1.p/24

ubicazione

piazza Saffi_piazza Ordelaffi__piazza Cavour_via delle Torri_via Orselli

dati specifici

~~Classificazione~~ mercato a merceologia esclusiva_settore non alimentare

~~Svolgimento~~ annuale_tre domeniche antecedenti il Natale

~~Tipologia~~ posteggi su area scoperta

dati metrici

~~Superficie complessiva area~~	mq.	15.861	~~delimitazione area di pertinenza~~
~~Superficie dei posteggi~~	mq.	3.470	
~~Numero dei posteggi~~	nr.	103	
~~di cui riservati ai produttori agricoli~~	nr.	1	

~~Tipologia dei posteggi~~

8.50 x 4.50 = mq. 38.25	nr.	4
8.00 x 5.00 = mq. 40.00	nr.	5
8.00 x 4.50 = mq. 36.00	nr.	4
7.50 x 5.00 = mq. 37.50	nr.	9
7.50 x 4.00 = mq. 30.00	nr.	17
7.00 x 5.00 = mq. 35.00	nr.	22
7.00 x 4.50 = mq. 31.50	nr.	40
6.50 x 5.00 = mq. 32.50	nr.	1
14.00 x 4.50 = mq. 63.00	nr.	1

realizzazione

~~Data~~ *26 mag 2020*

~~Revisione~~ *15 lug 2020*

~~Revisione~~ *23 ott 2023*

~~Revisione~~ ***18 apr 2024***

modifiche intervenute

- trasferimento posteggi fronte palazzo Albertini come da D.G.C. 185 del 2017
- modifiche temporanee a seguito dell'emergenza sanitaria nazionale

scala

1:500

elaborazione

geom. Francesco Cortesi

URL file

K:\UO_CAP_MERCATI\De Lorenzi\Disegni fiere e mercati\Disegni fiere e mercati\2018_disegni_NEW\all_B_EXL_EXV_posteggi NON assegnati_20180614

NOTA

Il presente elaborato è di proprietà del Comune di Forlì e non può essere riprodotto o trasmesso a terzi senza autorizzazione.

SPECIFICA POSTEGGI

32 - 7,50 x 4,00 = mq 30,00	80 - 7,00 x 4,50 = mq 31,50	182 - 7,00 x 5,00 = mq 35,00
33 - 7,50 x 4,00 = mq 30,00	82 - 7,00 x 4,50 = mq 31,50	183 - 7,00 x 5,00 = mq 35,00
34 - 7,50 x 4,00 = mq 30,00	83 - 7,00 x 4,50 = mq 31,50	184 - 7,00 x 5,00 = mq 35,00
35 - 7,50 x 4,00 = mq 30,00	86 - 7,00 x 4,50 = mq 31,50	185 - 7,00 x 5,00 = mq 35,00
36 - 7,50 x 4,00 = mq 30,00	87 - 7,00 x 4,50 = mq 31,50	186 - 7,00 x 5,00 = mq 35,00
37 - 7,50 x 4,00 = mq 30,00	90 - 7,00 x 4,50 = mq 31,50	187 - 7,00 x 5,00 = mq 35,00
38 - 7,50 x 4,00 = mq 30,00	91 - 7,00 x 4,50 = mq 31,50	188 - 7,00 x 5,00 = mq 35,00
39 - 7,50 x 4,00 = mq 30,00	93 - 7,00 x 4,50 = mq 31,50	
40 - 7,50 x 4,00 = mq 30,00	94 - 7,00 x 4,50 = mq 31,50	
41 - 8,00 x 5,00 = mq 40,00	95 - 7,00 x 4,50 = mq 31,50	
42 - 8,00 x 5,00 = mq 40,00	97 - 7,00 x 5,00 = mq 35,00	
43 - 7,50 x 5,00 = mq 37,50	98 - 7,00 x 5,00 = mq 35,00	
44 - 7,50 x 5,00 = mq 37,50	99 - 7,00 x 5,00 = mq 35,00	
45 - 7,50 x 5,00 = mq 37,50	100 - 7,00 x 5,00 = mq 35,00	
46 - 7,50 x 5,00 = mq 37,50	101 - 7,00 x 5,00 = mq 35,00	
47 - 7,50 x 5,00 = mq 37,50	102 - 7,00 x 4,50 = mq 31,50	
48 - 7,50 x 5,00 = mq 37,50	103 - 7,00 x 4,50 = mq 31,50	
49 - 7,50 x 5,00 = mq 37,50	104 - 7,00 x 4,50 = mq 31,50	
50 - 7,50 x 5,00 = mq 37,50	105 - 7,00 x 5,00 = mq 35,00	
51 - 7,50 x 5,00 = mq 37,50	106 - 7,00 x 5,00 = mq 35,00	
52 - 8,00 x 5,00 = mq 40,00	107 - 7,00 x 5,00 = mq 35,00	
53 - 8,00 x 5,00 = mq 40,00	108 - 7,00 x 5,00 = mq 35,00	
54 - 8,00 x 5,00 = mq 40,00	109 - 7,00 x 5,00 = mq 35,00	
55 - 7,50 x 4,00 = mq 30,00	110 - 7,00 x 5,00 = mq 35,00	
56 - 7,50 x 4,00 = mq 30,00	111 - 6,50 x 5,00 = mq 32,50	
57 - 7,50 x 4,00 = mq 30,00	112 - 8,50 x 4,50 = mq 38,25	
58 - 7,50 x 4,00 = mq 30,00	113 - 8,50 x 4,50 = mq 38,25	
59 - 7,50 x 4,00 = mq 30,00	114 - 8,50 x 4,50 = mq 38,25	
60 - 7,50 x 4,00 = mq 30,00	115 - 8,50 x 4,50 = mq 38,25	
61 - 7,50 x 4,00 = mq 30,00	116 - 7,00 x 4,50 = mq 31,50	
62 - 7,50 x 4,00 = mq 30,00	117 - 7,00 x 4,50 = mq 31,50	
63 - 7,00 x 4,50 = mq 31,50	118 - 7,00 x 4,50 = mq 31,50	
64 - 7,00 x 4,50 = mq 31,50	119 - 7,00 x 4,50 = mq 31,50	
65 - 7,00 x 4,50 = mq 31,50	132/C- 7,00 x 5,00 = mq 35,00	
66 - 7,00 x 4,50 = mq 31,50	136 - 7,00 x 4,50 = mq 31,50	
67 - 7,00 x 4,50 = mq 31,50	141 - 7,00 x 4,50 = mq 31,50	
68 - 7,00 x 4,50 = mq 31,50	157 - 7,00 x 5,00 = mq 35,00	
69 - 7,00 x 4,50 = mq 31,50	161 - 7,00 x 5,00 = mq 35,00	
70 - 7,00 x 4,50 = mq 31,50	162 - 14,00 x 4,50 = mq 63,00	
71 - 7,00 x 4,50 = mq 31,50	164 - 7,00 x 4,50 = mq 31,50	
72 - 7,00 x 4,50 = mq 31,50	165 - 7,00 x 4,50 = mq 31,50	
73 - 7,00 x 4,50 = mq 31,50	166 - 7,00 x 4,50 = mq 31,50	
74 - 7,00 x 4,50 = mq 31,50	167 - 7,00 x 4,50 = mq 31,50	
75 - 7,00 x 4,50 = mq 31,50	174 - 8,00 x 4,50 = mq 36,00	
76 - 7,00 x 4,50 = mq 31,50	175 - 8,00 x 4,50 = mq 36,00	
77 - 7,00 x 4,50 = mq 31,50	178 - 8,00 x 4,50 = mq 36,00	
78 - 7,00 x 4,50 = mq 31,50	179 - 8,00 x 4,50 = mq 36,00	
79 - 7,00 x 4,50 = mq 31,50	181 - 7,00 x 5,00 = mq 35,00	
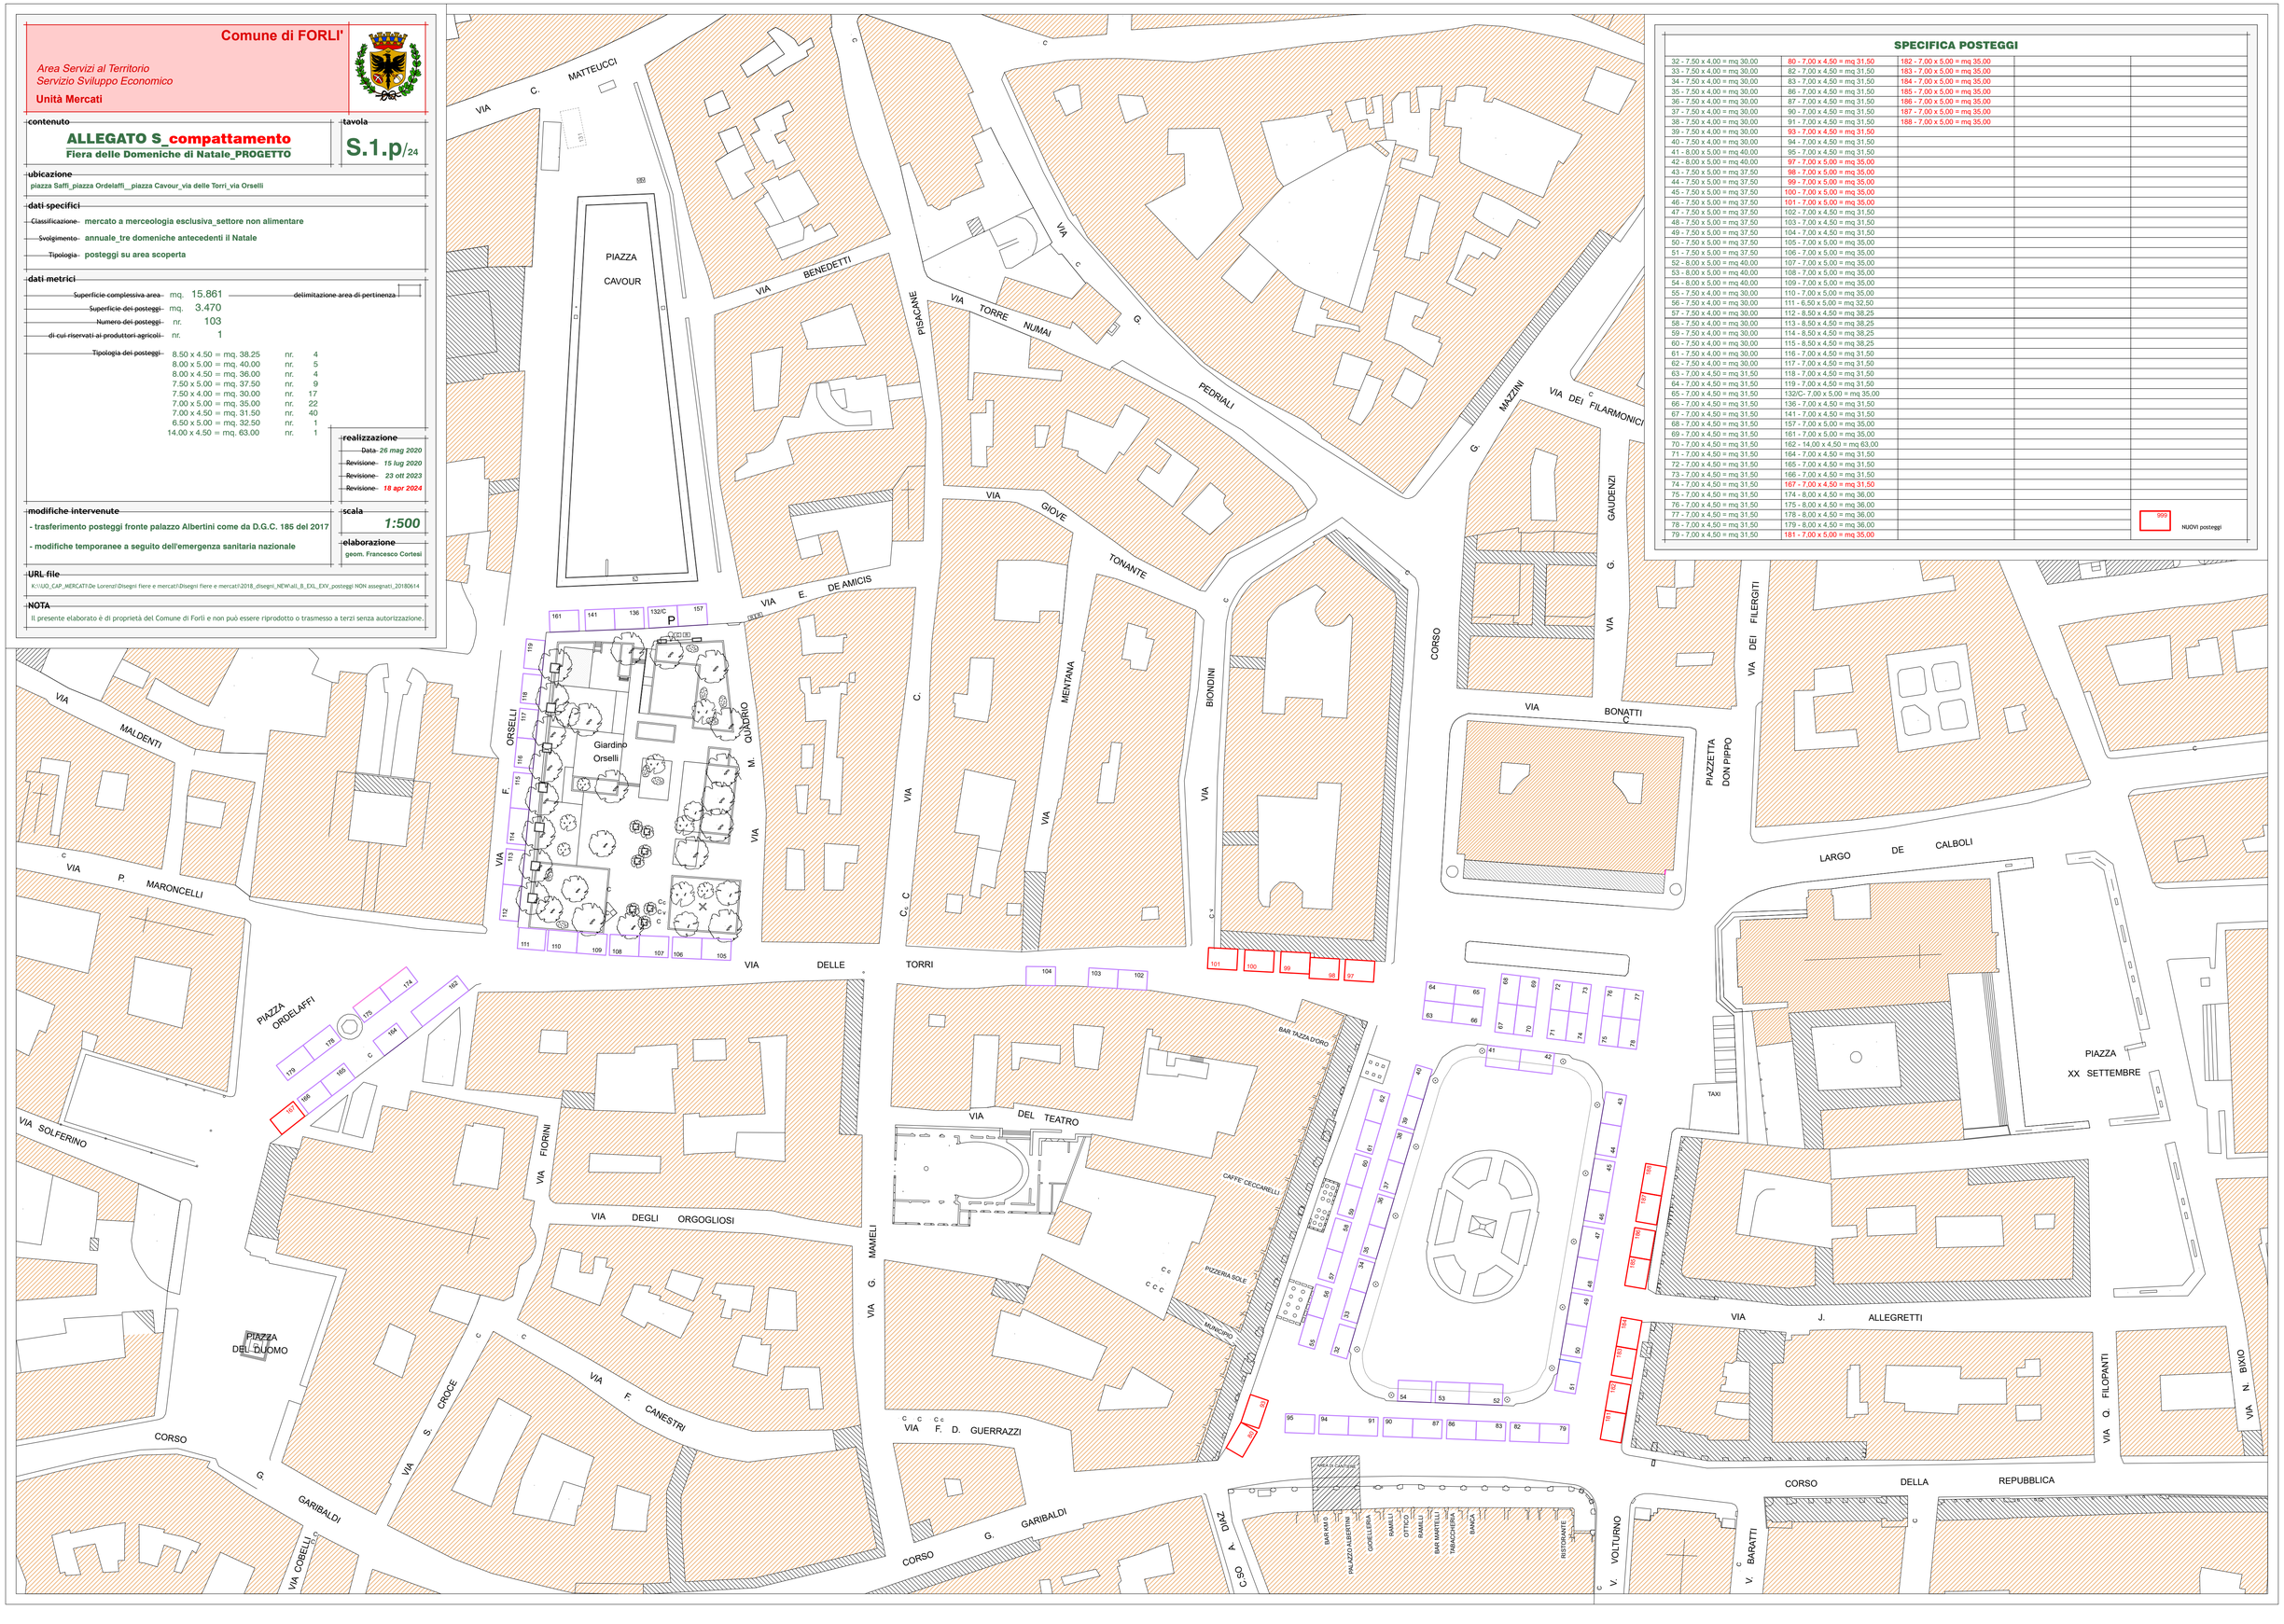
999 NUOVI posteggi